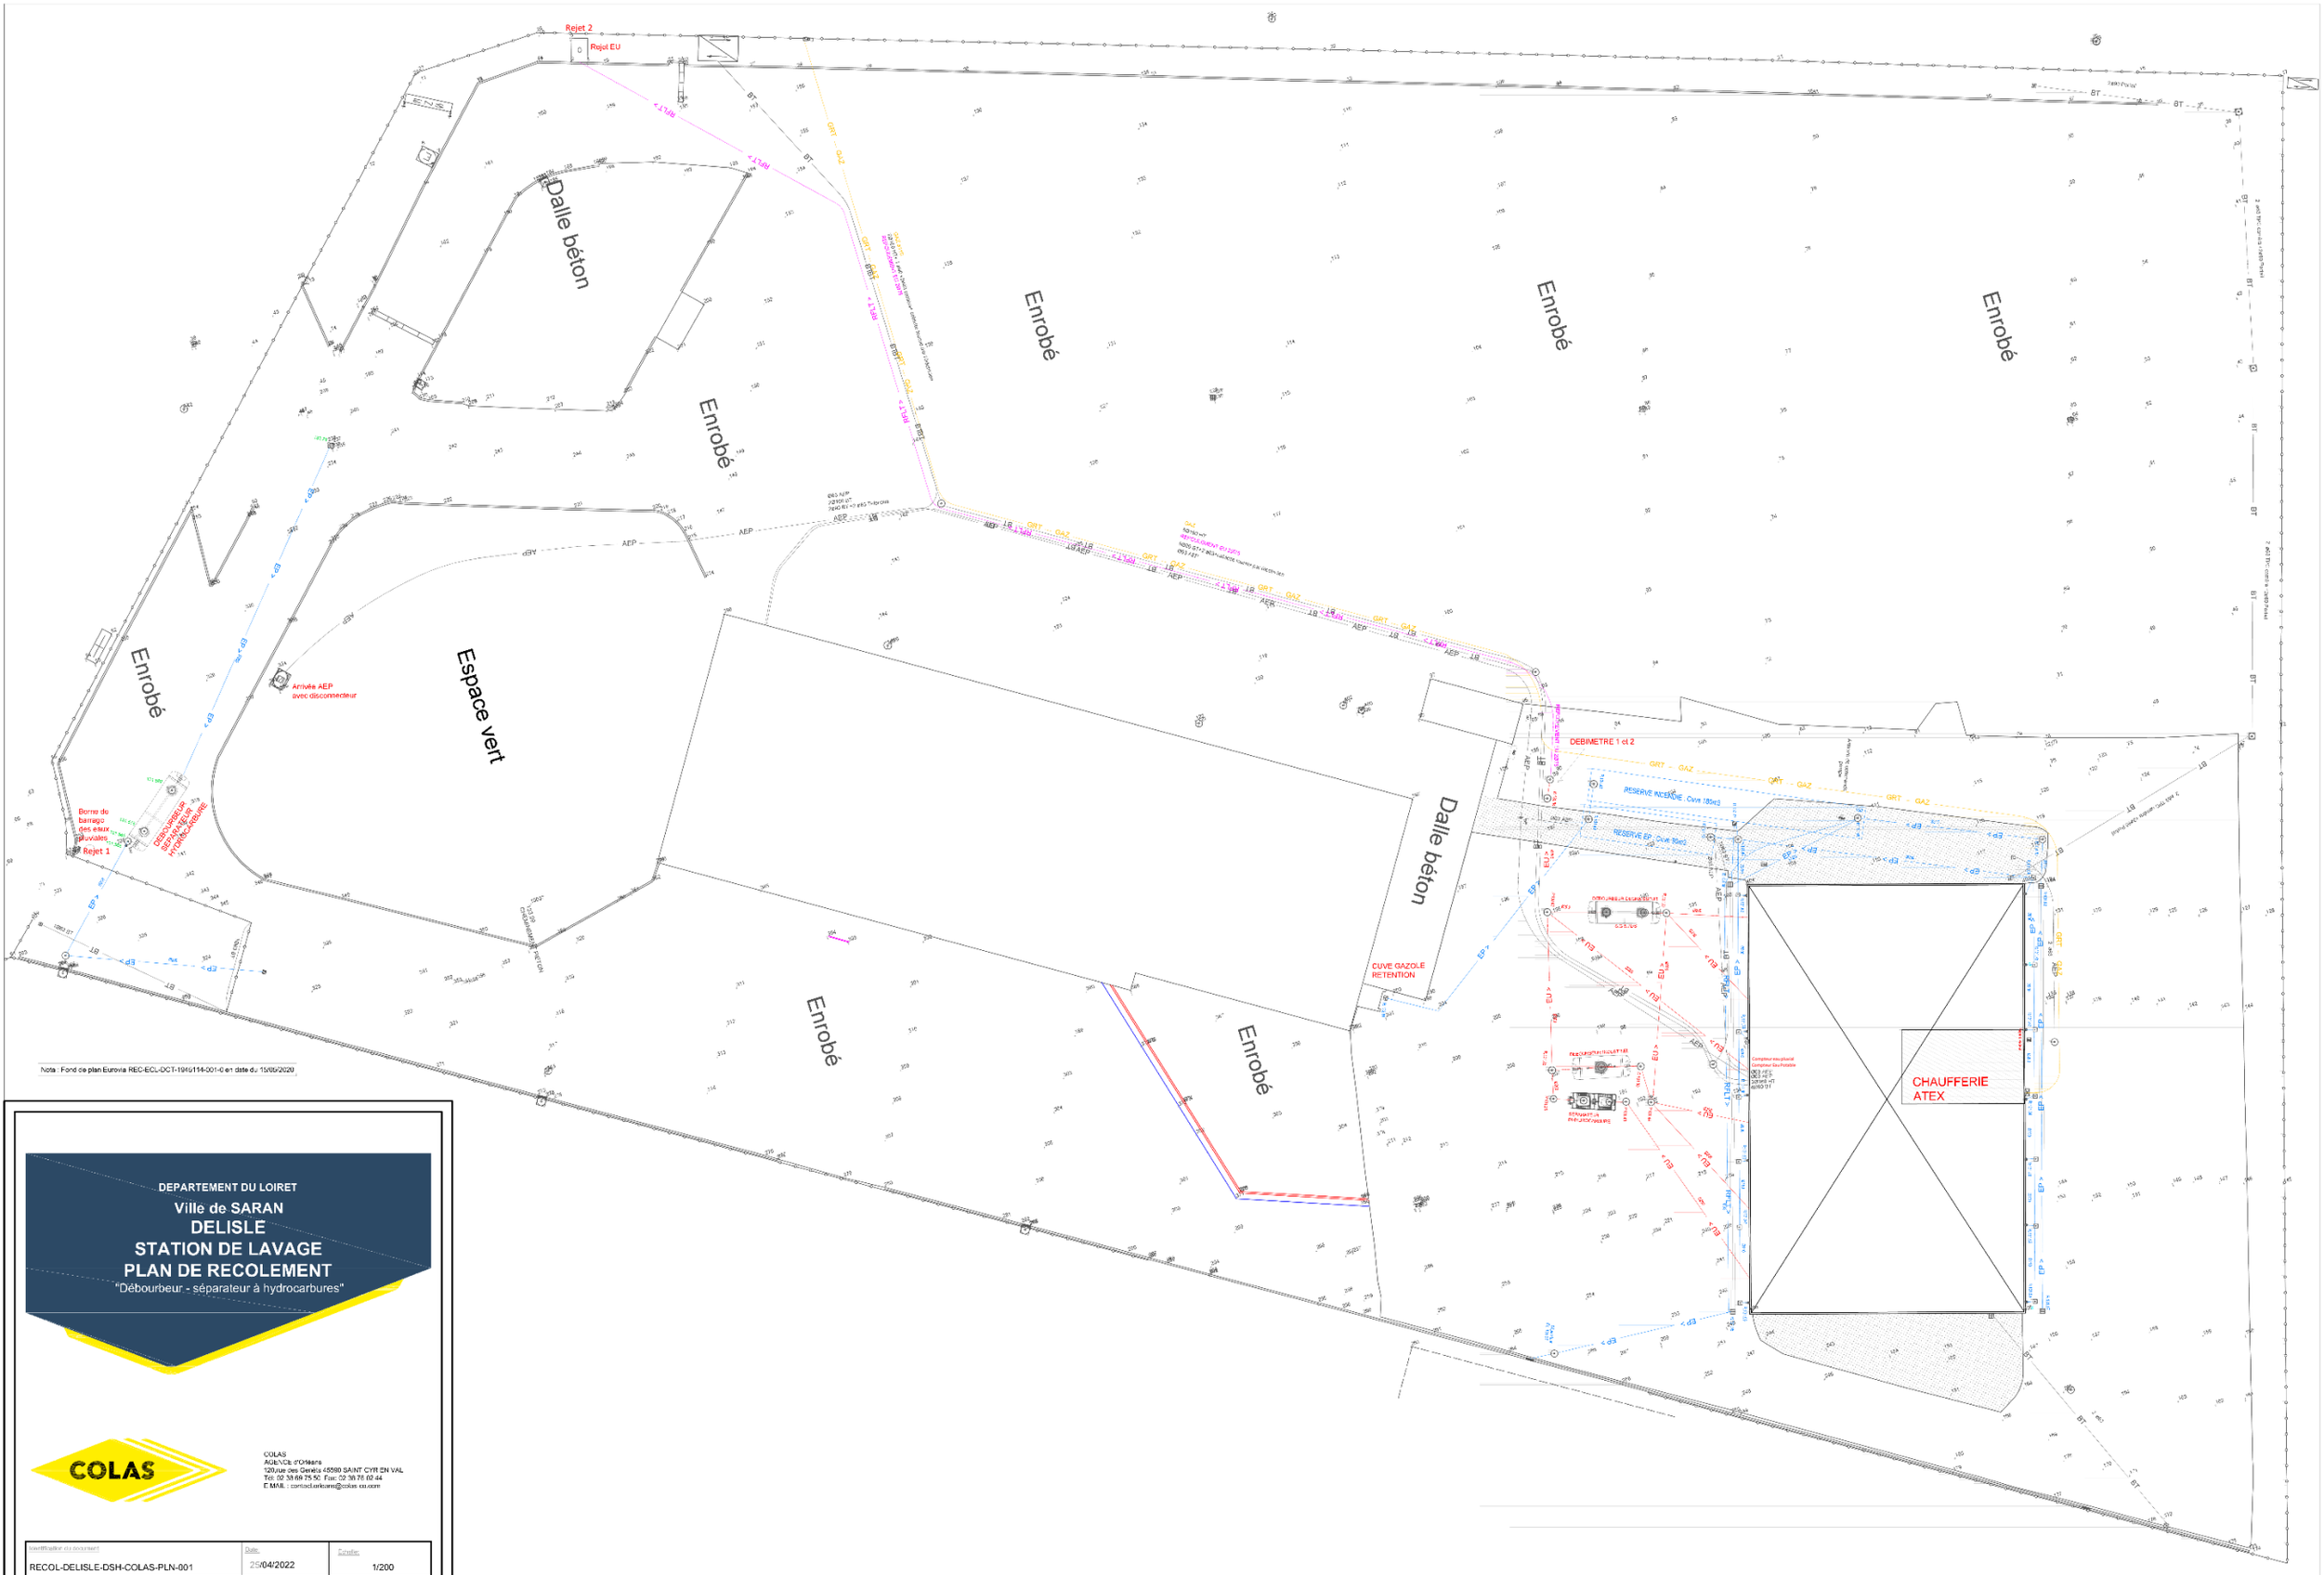

DEPARTEMENT DU LOIRET

Ville de SARAN

DELISLE
STATION DE LAVAGE
PLAN DE RECOLEMENT

"Débourbeur - séparateur à hydrocarbures"

COLAS

COLAS
AGENCE d'Orléans
120,rue des Gerêts 45590 SAINT CYR EN VAL
Tél: 02 38 68 75 50 Fax: 02 38 76 62 44
E MAIL : contactorleans@colas.co.com

Identification du document	Date	Echelle
RECOL-DELISLE-DSH-COLAS-PLN-001	25/04/2022	1/200

Indice	Date	Dessiné par	Vérifié	NATURE DES MODIFICATIONS
A	24/04/2022	S.DJEMAI		Recolement du débourbeur - séparateur à hydrocarbures